LEGENDE

±0,00= FBOK EG= 514,75m ü.A.

Bestand

Gewölbedarstellung symbolisch

±0,00 fertige Höhe, bezogen auf ±0,00

±0,00 Rohbau Höhe, bezogen auf ±0,00

±0,00 fertige Deckenoberkante, bezogen auf ±0,00

±0,00 fertige Deckenunterkante, bezogen auf ±0,00

±0,00 Rohbau Deckenoberkante, bezogen auf ±0,00

±0,00 Rohbau Deckenunterkante, bezogen auf ±0,00

RPH= Roh Parapeth- Höhe
FPH= Fertig Parapeth- Höhe
STUK= Sturzunterkante
WH= Wandhöhe über FBOK
RH= Raumhöhe
OK= Oberkante
UK= Unterkante
FBOK= fertige Fußbodenoberkante
RDOK= Rohdecken- Oberkante
RDUK= Rohdecken- Unterkante
abgh. D.= abgehängte Decke
OL= Oberlichte
DFF= Dachflächenfenster
KF= Kastenfenster
MOK= Maueroberkante
RS OK= Randstein- Oberkante
FBDI= Fußbodendurchbruch in cm
DDBI= Deckendurchbruch in cm
WN= Wandnische in cm
WSI= Wandschlitz in cm
WDB= Wanddurchbruch in cm
RT= Revisionsstürchen
EG= Einlaufgitter
BRA= Brandrauchabzugsanlage
SS= Stahlstütze
HK= Heizkörper
redun.= redundant

..... Gebäude

..... Hof

..... Garten / Landwirtschaftliche Nutzung

LN ..... Straßenverkehrsanlage

..... Grenzpunkt

..... Grundgrenze lt. DKM

RICHARD REITER
PARKGASSE 2
3910 ZWETTL

LIEGENSCHAFT AUF DEM GRUNDSTÜCK
NR. .318/2 EZ: 927
KG ZWETTL STADT

BESTANDSAUFNAHME, VERMESSUNG
UND BESTANDSPLÄNE

Gzl.: 0121P.Wha

Maßstab: 1:500 1:100

LAGEPLAN M1:500
GRUNDRISSE M1:100
SCHNITTE M1:100
ANSICHTEN M1:100

Einlage: 1

SEIDL
Technisches Büro Ing. Wilhelm Seidl GmbH
Planung | Bauleitung |
Hochbau | Tiefbau | Abwassertechnik |
Wasser- und Abwassertechnik | Kleinkläranlagen |
uneingeschränkter Immobilientreuhänder |
| A - 3500 Krems an der Donau | Göglstraße 11b
Tel: +43 - (0) 2732 - 484 - 850 | Fax: +43 - (0) 2732 - 484 - 860 | office@tb-seidl.at | www.tb-seidl.at

Technisches Büro
Ing. Wilhelm Seidl GmbH
A - 3500 Krems an der Donau
Göglstraße 11b
Tel +43-(0)2732-484-850 I Fax DW-860
office@tb-seidl.at I www.tb-seidl.at

Krems, am 11.März 2021

© TB Ing. Wilhelm Seidl GmbH
Diese Pläne sind urheberrechtlich geschützt. Eine Weitergabe an Dritte, Vervielfältigung, Bearbeitung oder Verwertung ist ohne schriftliche Genehmigung der TB Ing. Wilhelm Seidl GmbH nicht gestattet.

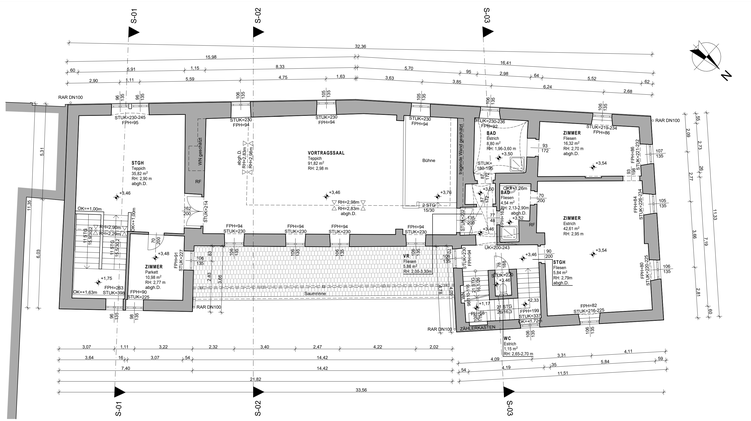

GRUNDRISS OBERGESCHOSS M1:100

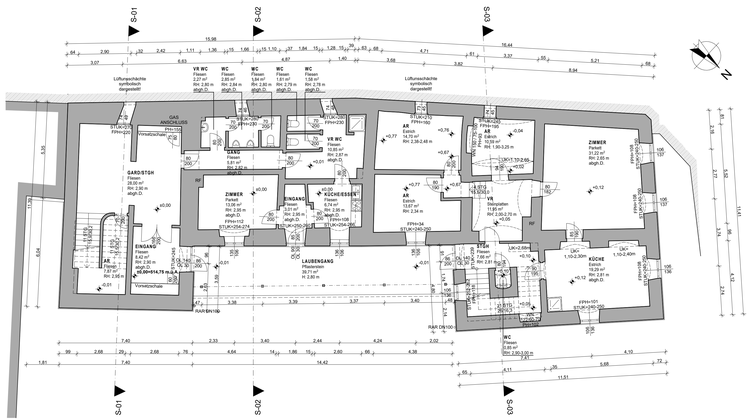

GRUNDRISS ERDGESCHOSS M1:100

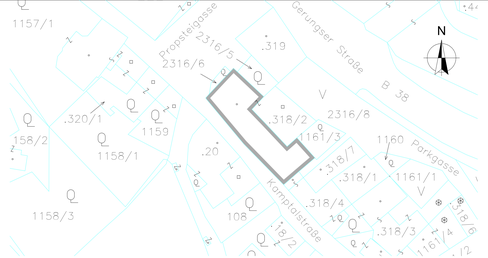

LAGEPLAN M1:500

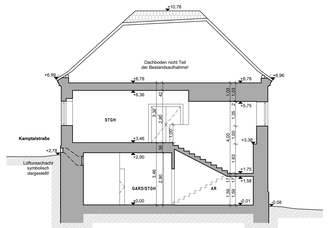

SCHNITT S-01 M1:100

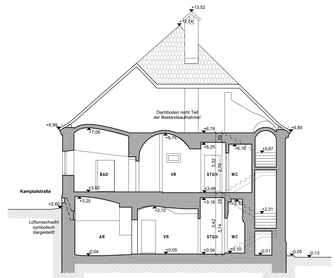

SCHNITT S-03 M1:100

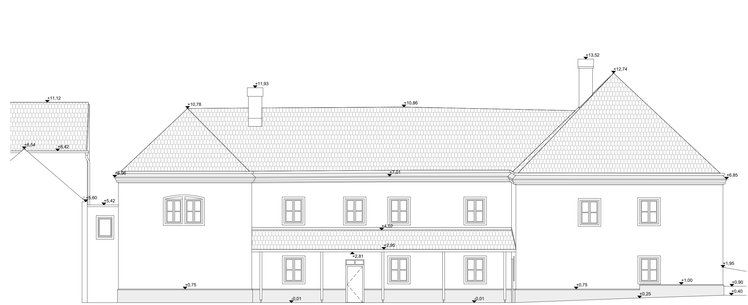

ANSICHT NORDOST (PARKGASSE) M1:100

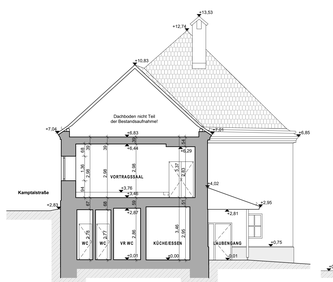

SCHNITT S-02 M1:100

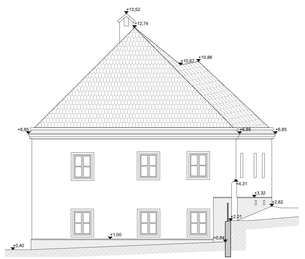

ANISCHT NORDWEST (PROPSTEIGASSE) M1:100

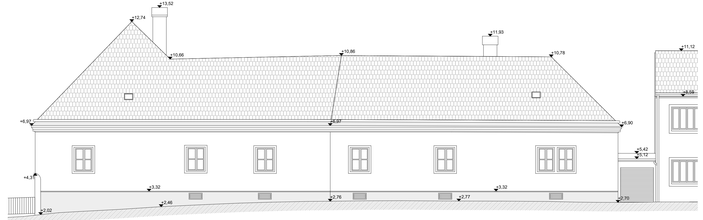

ANSICHT SÜDWEST (KAMPTALSTRASSE) M1:100